


由 Autodesk 软件产品制作

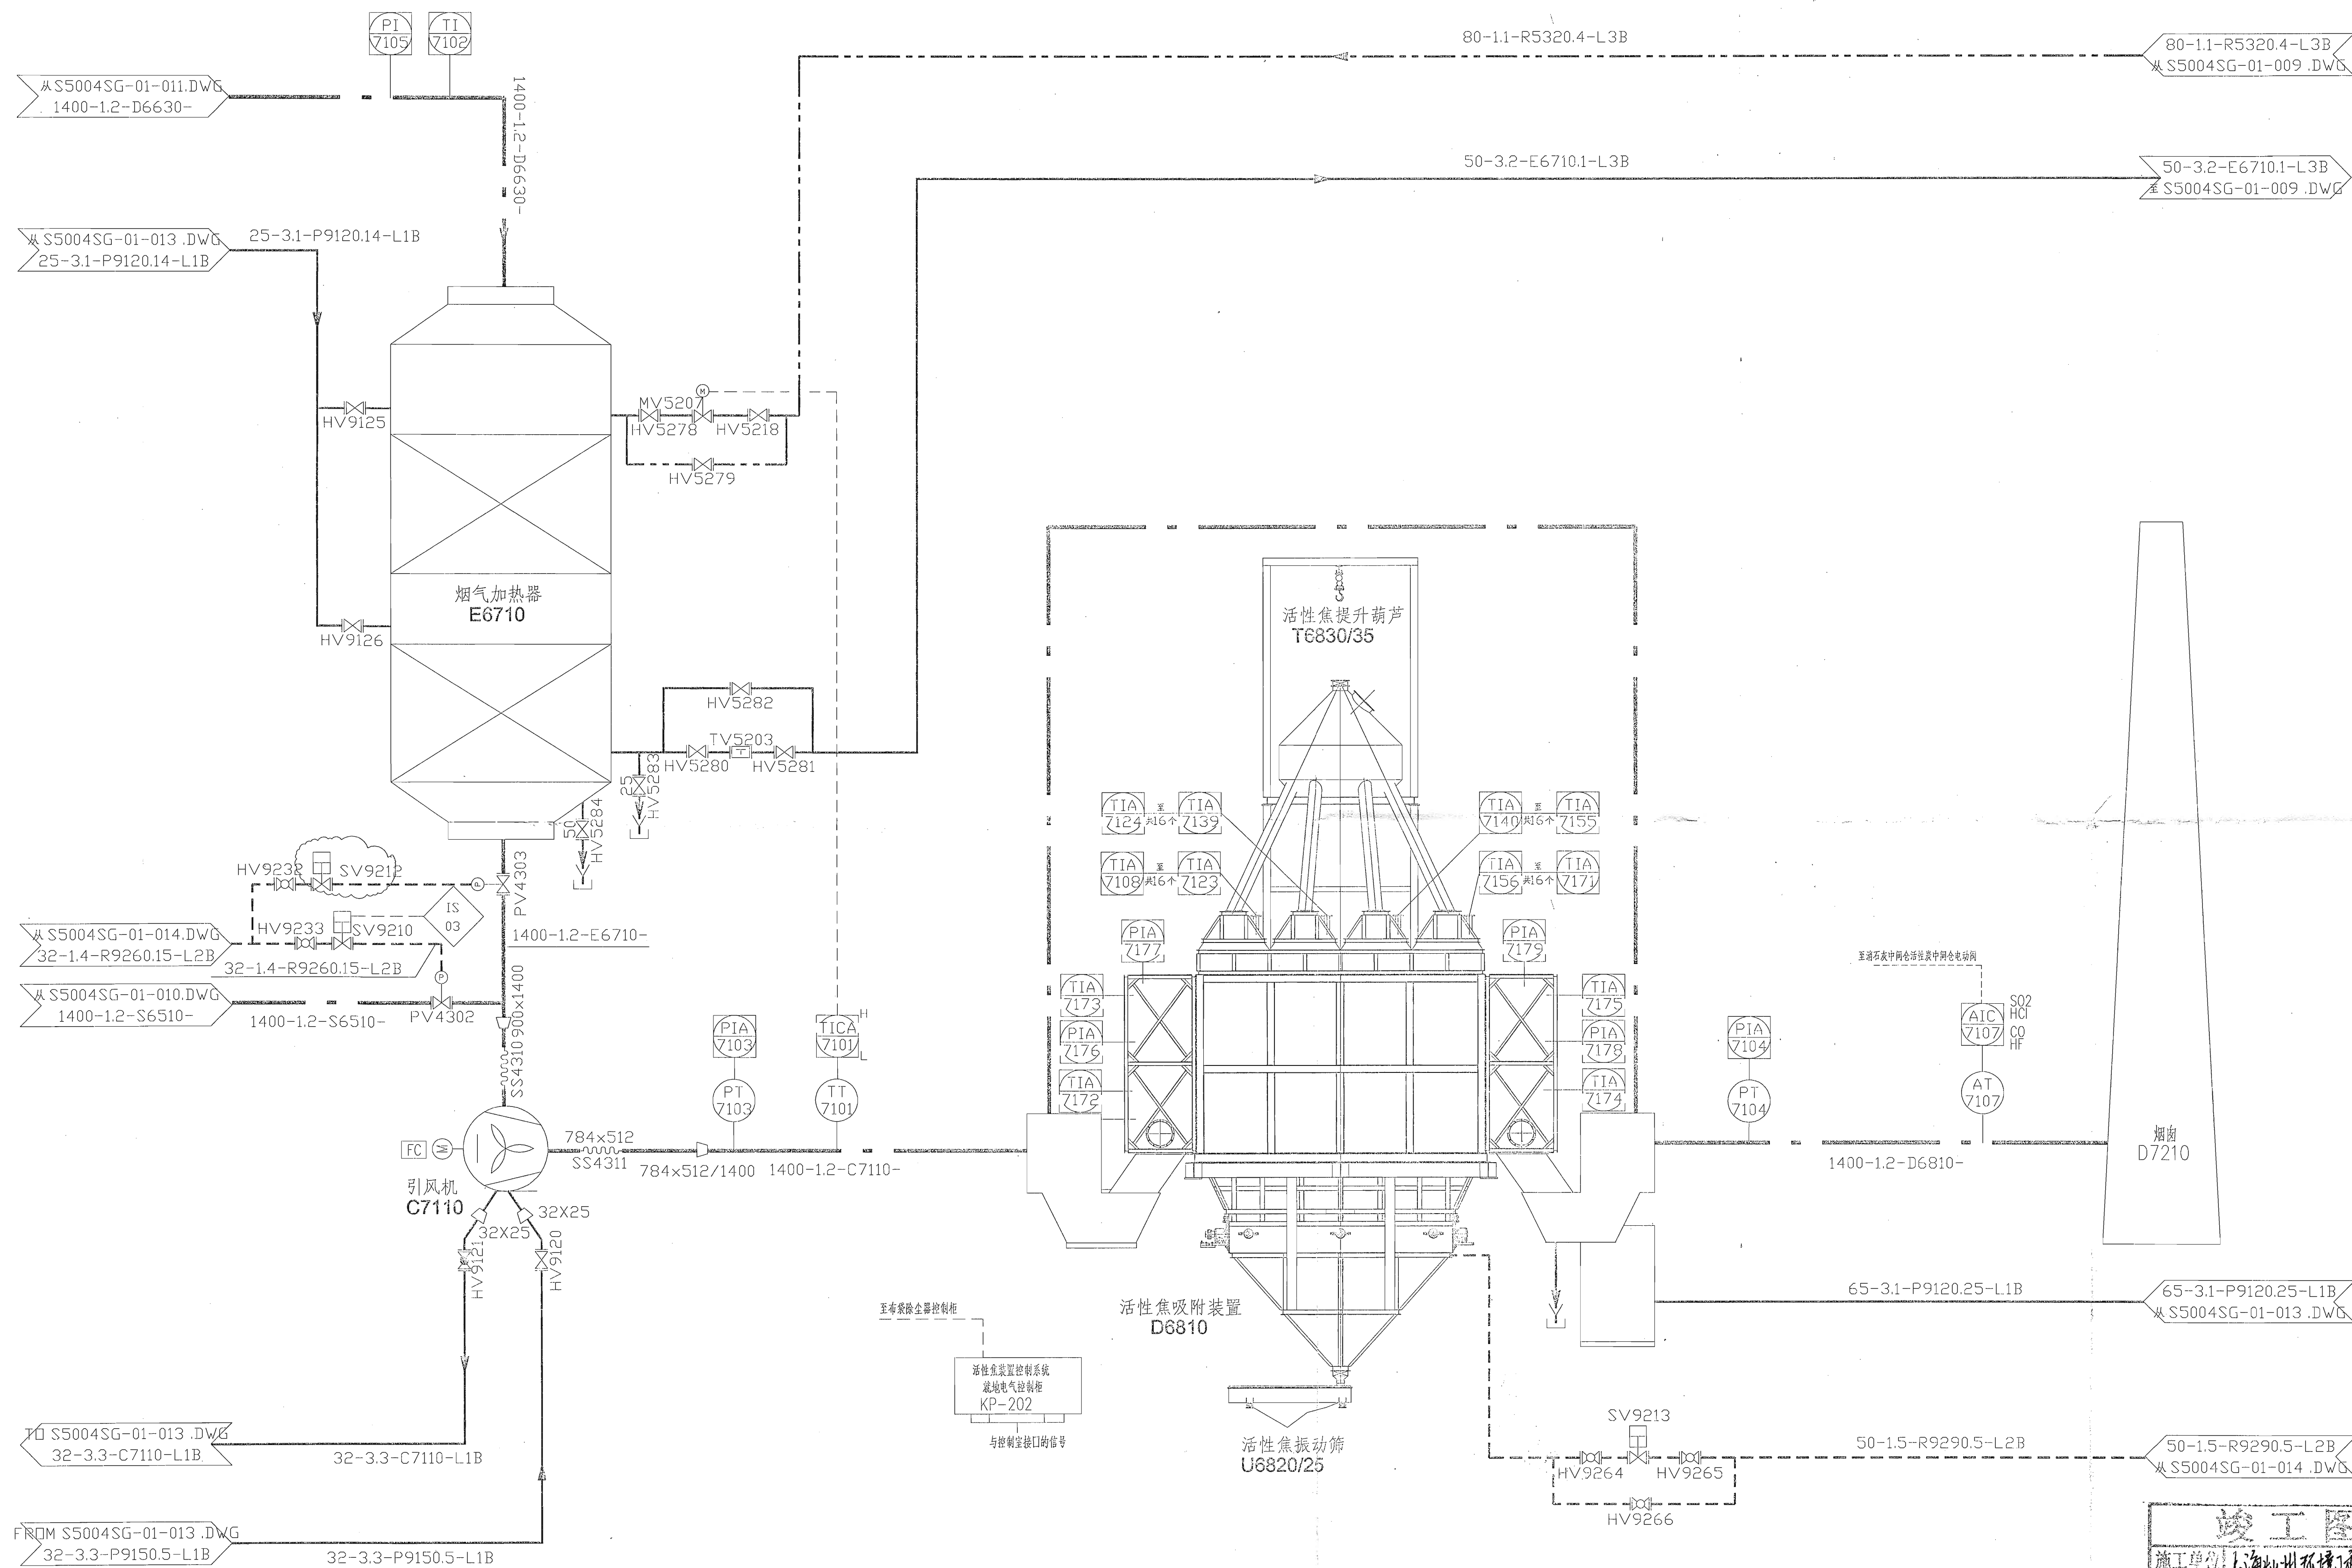

竣工图


注：活性焦吸附装置仪表仅为示意图，详见设备图纸。

REV.	REVISION NOTE	DATE	DESIGNER	CHECKER	VERIFIER

上海灿州环境工程有限公司  
SHANGHAI CANZHOU ENVIRONMENTAL ENGINEERING CO., LTD.  
地址：中国上海巨峰路780号  
邮编：200129  
780 JUFENG RD., SHANGHAI CHINA  
ZIP: 200129  
TEL: 0086-21-2023-2913  
FAX: 0086-21-2023-2911

客户/业主  
CLIENT/OWNER

检查人 CHECKER	批准人 APPROVER

中国海诚工程科技股份有限公司  
CHINA HAISUM ENGINEERING CO., LTD.  
工程设计证书 A131001149  
CERTIFICATE NO. 090007  
中国 上海 宝庆路 21 号  
邮编：200031  
21 BAOQING RD., SHANGHAI CHINA  
ZIP: 200031  
TEL: 0086-21-6437-0093  
FAX: 0086-21-6433-4045  
E-MAIL: info@haisum.com  
INTERNET: http://www.haisum.com

公司盖章  
OFFICIAL STAMP

注册工程师印章  
REGISTERED ENGINEER STAMP

审批人 APPROVER	专业 SPECIALITY	工艺 TECHNOLOGY
设计负责人 DESIGN LEADER	比例 SCALE	施工图 CONSTRUCTION DRAWING
编制人 PREPARED BY	阶段 PHASE	2016.3
校对人 CHECKED BY	日期 DATE	版次 REVISION
检查人 CHECKER	版次 REVISION	设计人 DESIGNER

项目名称  
PROJECT NAME 鑫广绿环再生资源股份有限公司  
烟台市固体废物焚烧处置中心改建项目


子项名称  
ITEM NAME 焚烧处置车间

图纸名称  
DRAWING NAME 烟气加热及活性焦吸附系统PID工艺流程图

图号  
DWG. NO. S5004SG-01-012





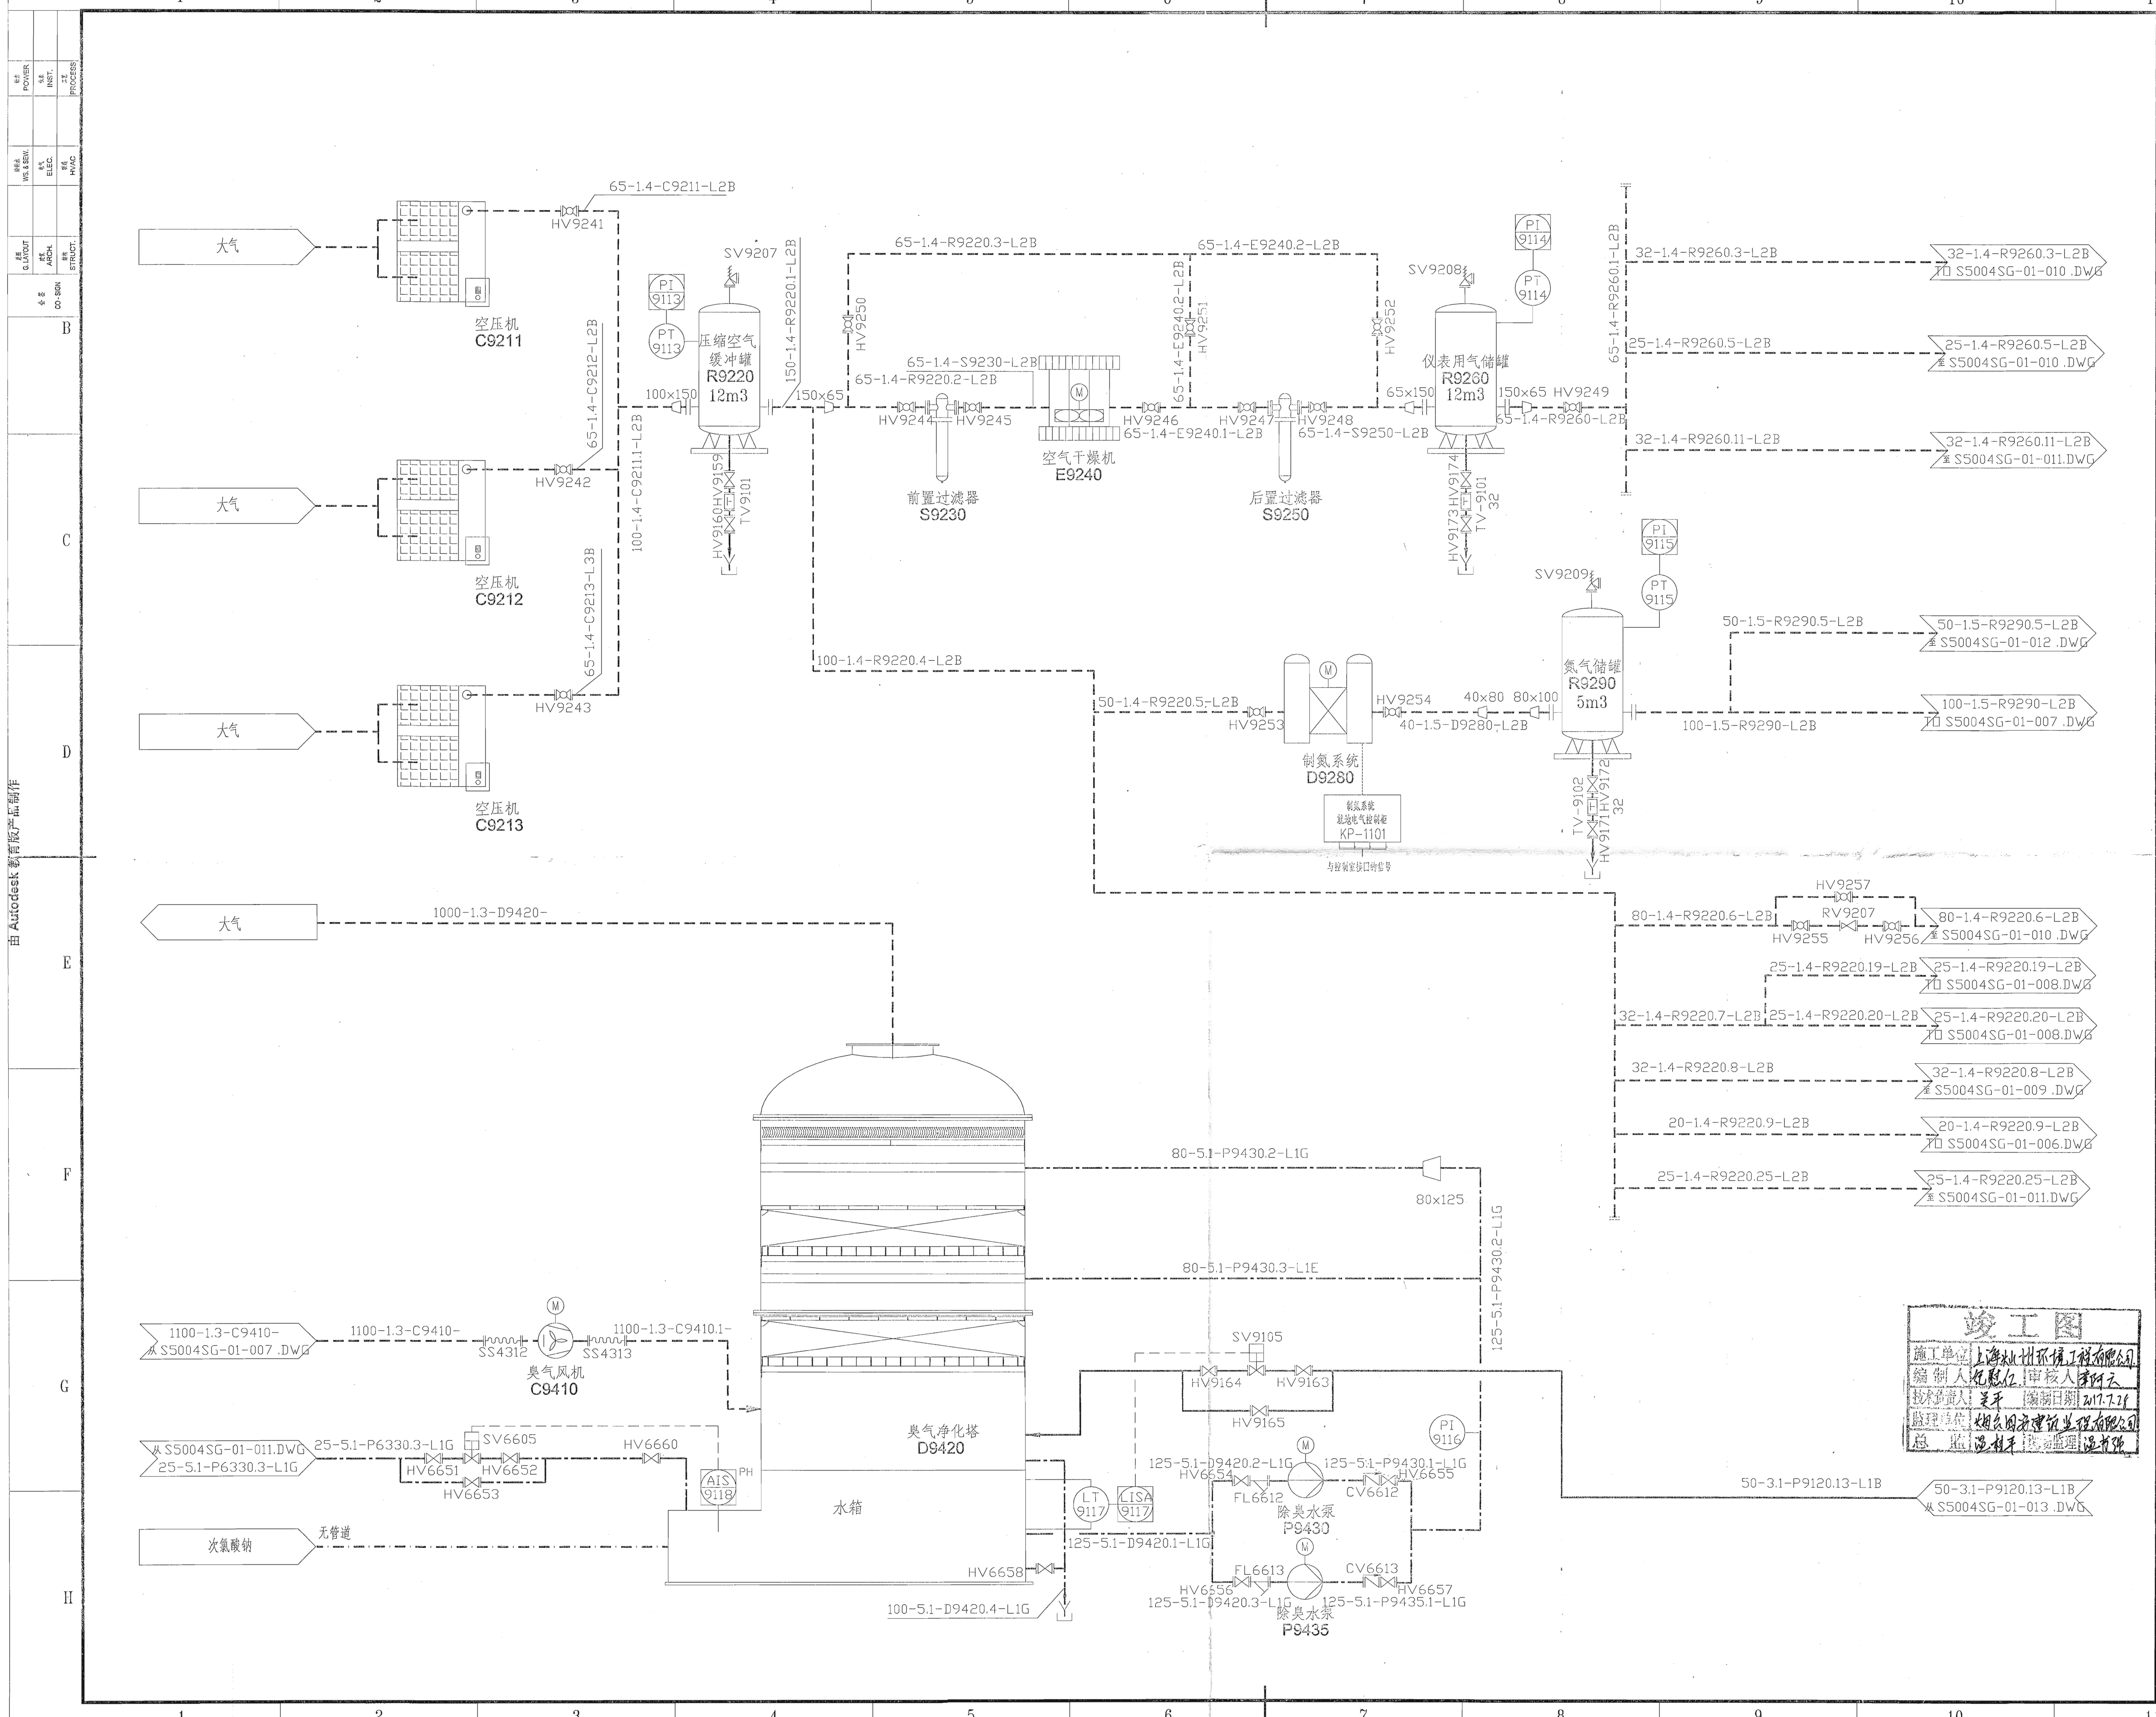

REV.	REVISION NOTE	DATE	DESIGNER	CHECKER	VERIFIER

上海灿州环境工程有限公司  
SHAGNHAI CANZHOU ENVIRONMENTAL ENGINEERING CO., LTD.  
地址: 中国上海巨峰路780号  
邮编: 200129  
780 JUFENG RD., SHANGHAI CHINA  
ZIP: 200129  
TEL: 0086-21-2023-2913  
FAX: 0086-21-2023-2911

客户/业主  
CLIENT/OWNER

姓名	姓名
CHECKER	APPROVER

中国海诚工程科技股份有限公司  
CHINA HAI SUM ENGINEERING CO., LTD.  
工程设计证书 A131001140  
CERTIFICATE NO. 090007  
中国 上海 宝康路 21号  
邮编: 200031  
21 BAOQING RD., SHANGHAI CHINA  
ZIP: 200031  
TEL: 0086-21-6337-0003  
FAX: 0086-21-6433-4645  
E-MAIL: info@haisum.com  
INTERNET: http://www.haisum.com

公司标准专用章  
OFFICIAL STAMP

注册执业专用章  
REGISTER ENGINEER STAMP

竣工图  
施工单位: 上海灿州环境工程有限公司  
编制人: 仇晓红 审核人: 李阿云  
校对人: 姜平 日期: 2017.7.21  
监理单位: 烟台同兴建设工程有限公司  
总监理工程师: 温利平 监理工程师: 温书强

审批	审批	审批
APPROVER	SCALE	SPECIALITY
设计负责人 DESIGN LEADER	比例 SCALE	工艺
审核人 VERIFIER	阶段 PHASE	施工图
专业负责人 DISCIPLINE I.D.	日期 DATE	2016.3
校对人 CHECKER	版本 REVISION	A
设计人 DESIGNER	制图人 DRAWER	

项目名称  
PROJECT NAME 鑫广绿环再生资源股份有限公司  
烟台固体废物焚烧处置中心改建项目  
子项名称  
ITEM NAME 焚烧处置车间  
图纸名称  
DRAWING NAME 空压系统、除臭系统PID工艺流程图  
专业编号  
CLIENT DWG. NO. S5004SG-01-014